



MDF: 总配线架 IU: 光缆接线箱 HUB: 网络设备

资源库办公区综合布线系统图

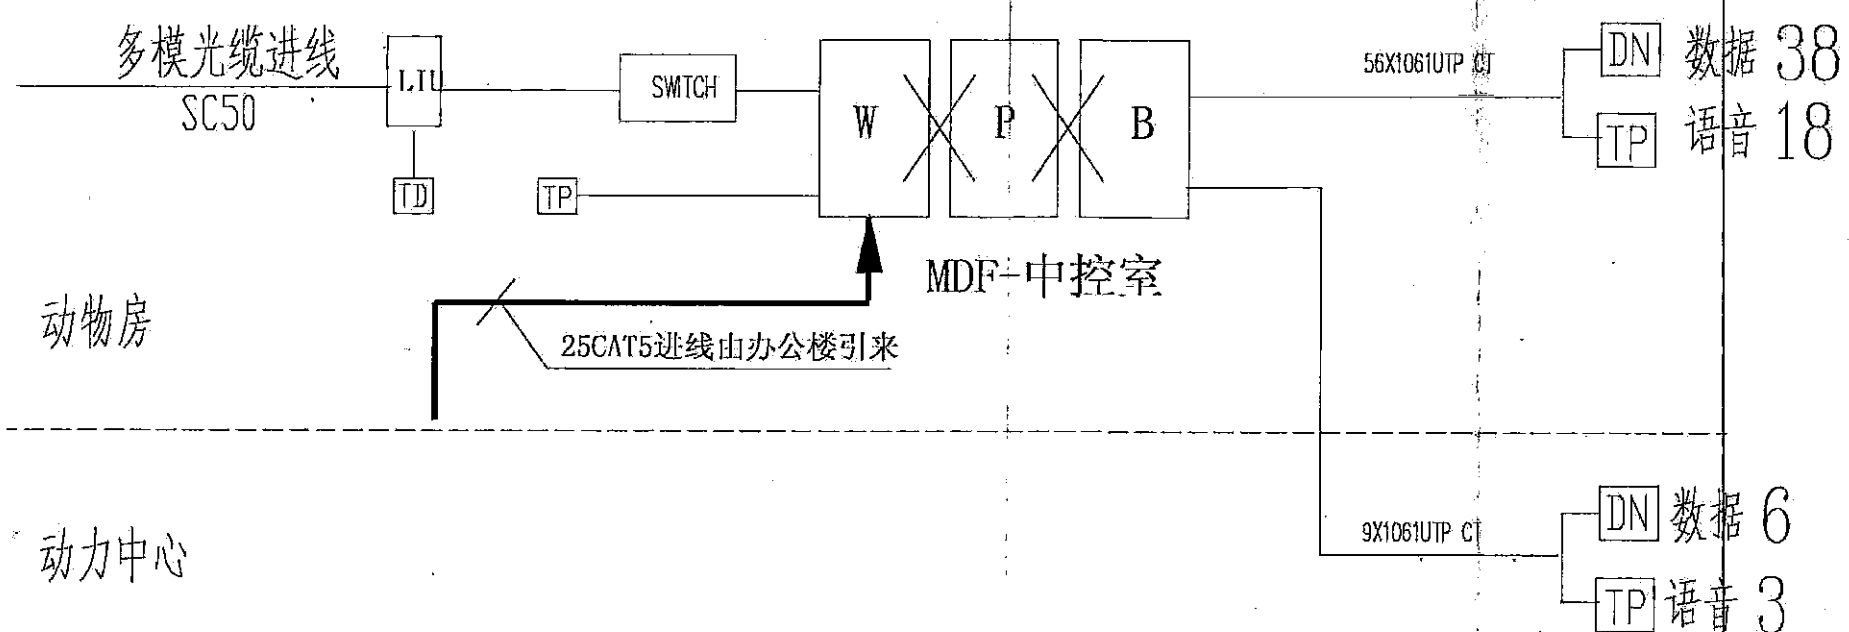


MDF: 总配线架 LIU: 光缆接线箱

动力中心综合布线系统图

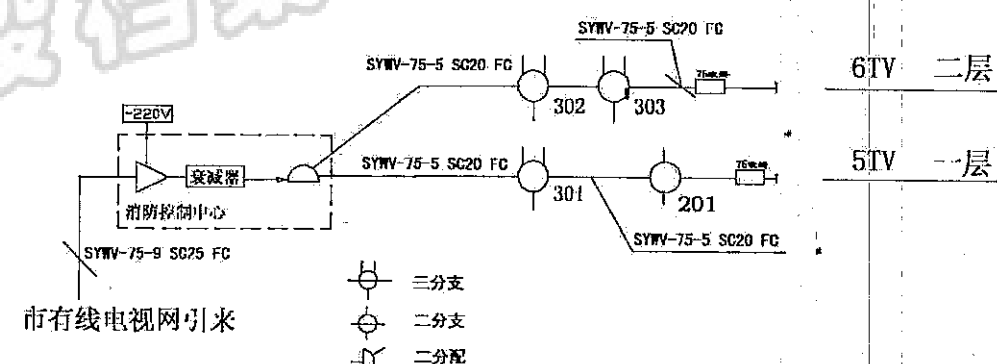

有线电视系统图

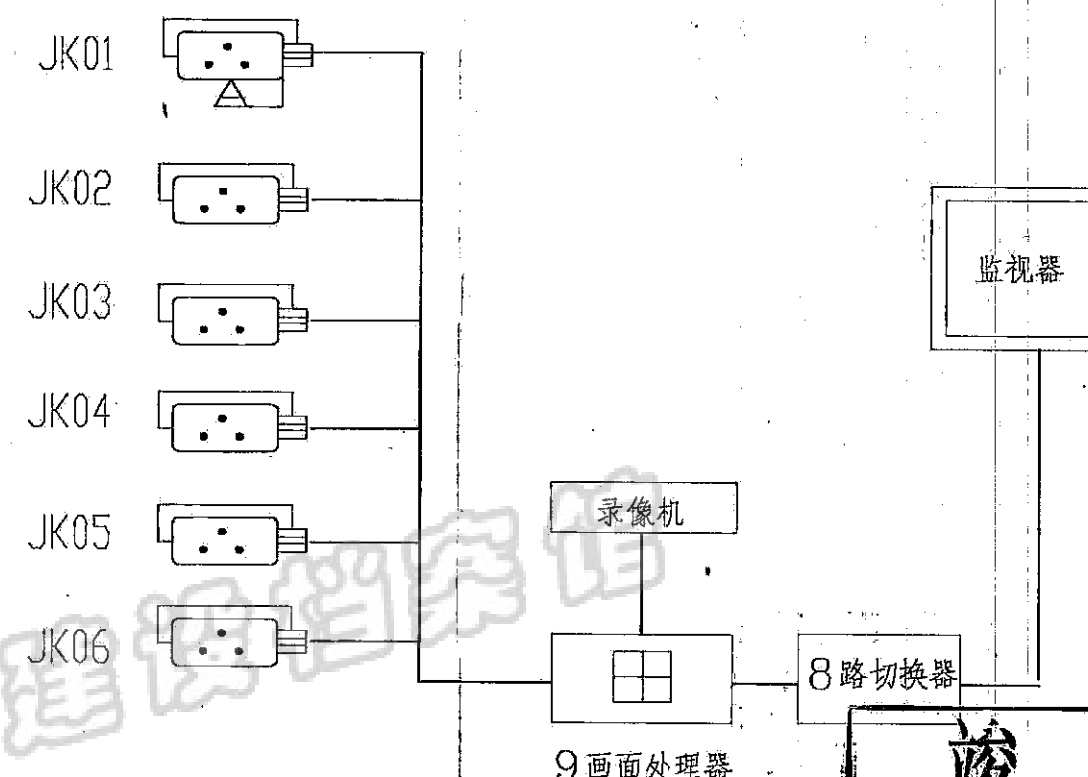

安保监控系统图

竣工图			
施工单位	南京建筑设计研究院	审核人	钱冰
编制人	李德军	编制日期	2003.5.20
技术负责人	孙宏彬	编制日期	2003.5.20
监理单位	江苏华建工程咨询有限公司	编制日期	2003.5.20
总 监	王德军	编制日期	2003.5.20

不得量取图尺寸施工。如有任何不祥事宜, 请在施工前与设计师联系。
DO NOT SCALE ANY DRAWINGS. THIS DRAWING IS THE PROPERTY OF THE DESIGNER AND MAY NOT BE USED WITHOUT HIS PERMISSION. REPORT ANY DISCREPANCIES TO THE DESIGNER PRIOR TO PROCEEDING WITH WORK.

说明:
NOTES

院出图章:

NADRI PERMISSION STAMP

注册建筑师/工程师章:

REGISTERED ARCHITECT/ENGINEER'S AFFIX

中华人民共和国 THE PEOPLE'S REPUBLIC OF CHINA
南京市建筑设计研究院
NANJING ARCHITECTURAL DESIGN & RESEARCH INSTITUTE

建设单位 CLIENT: 南京大学模式动物遗传研究中心

项目名称 PROJECT TITLE: 国家遗传工程小鼠资源库

设计编号 PROJECT NUMBER: 分项号 SUB-DIVISION

(实 名) (签 名) (日 期)
(NAME TYPED) (SIGNATURE) (DATE)

批准 APPROVED: 汪 凯 2003. 5. 20

审定 EXAMINED: 管清宝 2003. 5. 20

审核 AUDITED: 管清宝 2003. 5. 20

项目负责 PROJECT MANAGER: 杨志斌 2003. 5. 20

专业负责 DISCIPLINE CHARGE: 孙宏彬 2003. 5. 20

校 对 CHECKED: 熊小石 2003. 5. 20

设计 DESIGNED: 李德军 2003. 5. 20

绘制 DRAWN: 李德军 2003. 5. 20

方 案 PLAN PROVIDED

图 纸 会 签
DISCIPLINE JOINTLY SIGNED BY

(专 业) (实 名) (签 名) (日 期)
(DISCIPLINE) (NAME TYPED) (SIGNATURE) (DATE)

建 筑 ARCHITECTURE

结 构 STRUCTURE

给 排 水 WATER & WASTE WATER

暖 通 HVAC

电 气 ELECTRIC

图 名: DRAWING:

综合布线、有线电视、
闭路监控系统图 03

图 号: 图 号: 日期: DATE

02 2003.05.20

单位地址: 中华人民共和国 南京市中山南路 188 号
ADDRESS: 188 SOUTH ZHONGSHAN ROAD, NANJING, P.R. CHINA