


动物房配电力平面图 1: 100

竣工图			

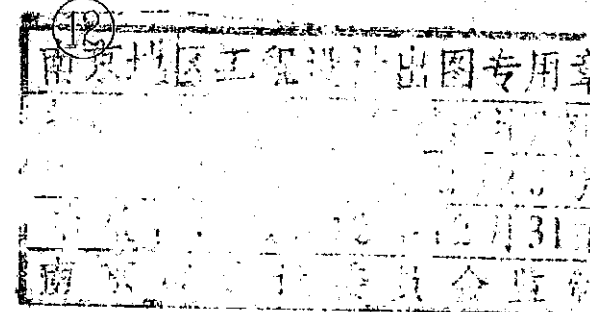

增补说明(见研究资料)

南京建筑规划设计研究院		建设单位	南京大学模式动物遗传研究中心
工程名称		工程名称	国家遗传工程小鼠资源库-小鼠房
图 号		工程编号	2002-111B
图 号		图 别	电施
图 号		图 号	DS-03
第 版		张 第	张 日 期
张 第		张 日 期	2002.10

未盖出图章 出图无效