



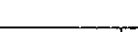


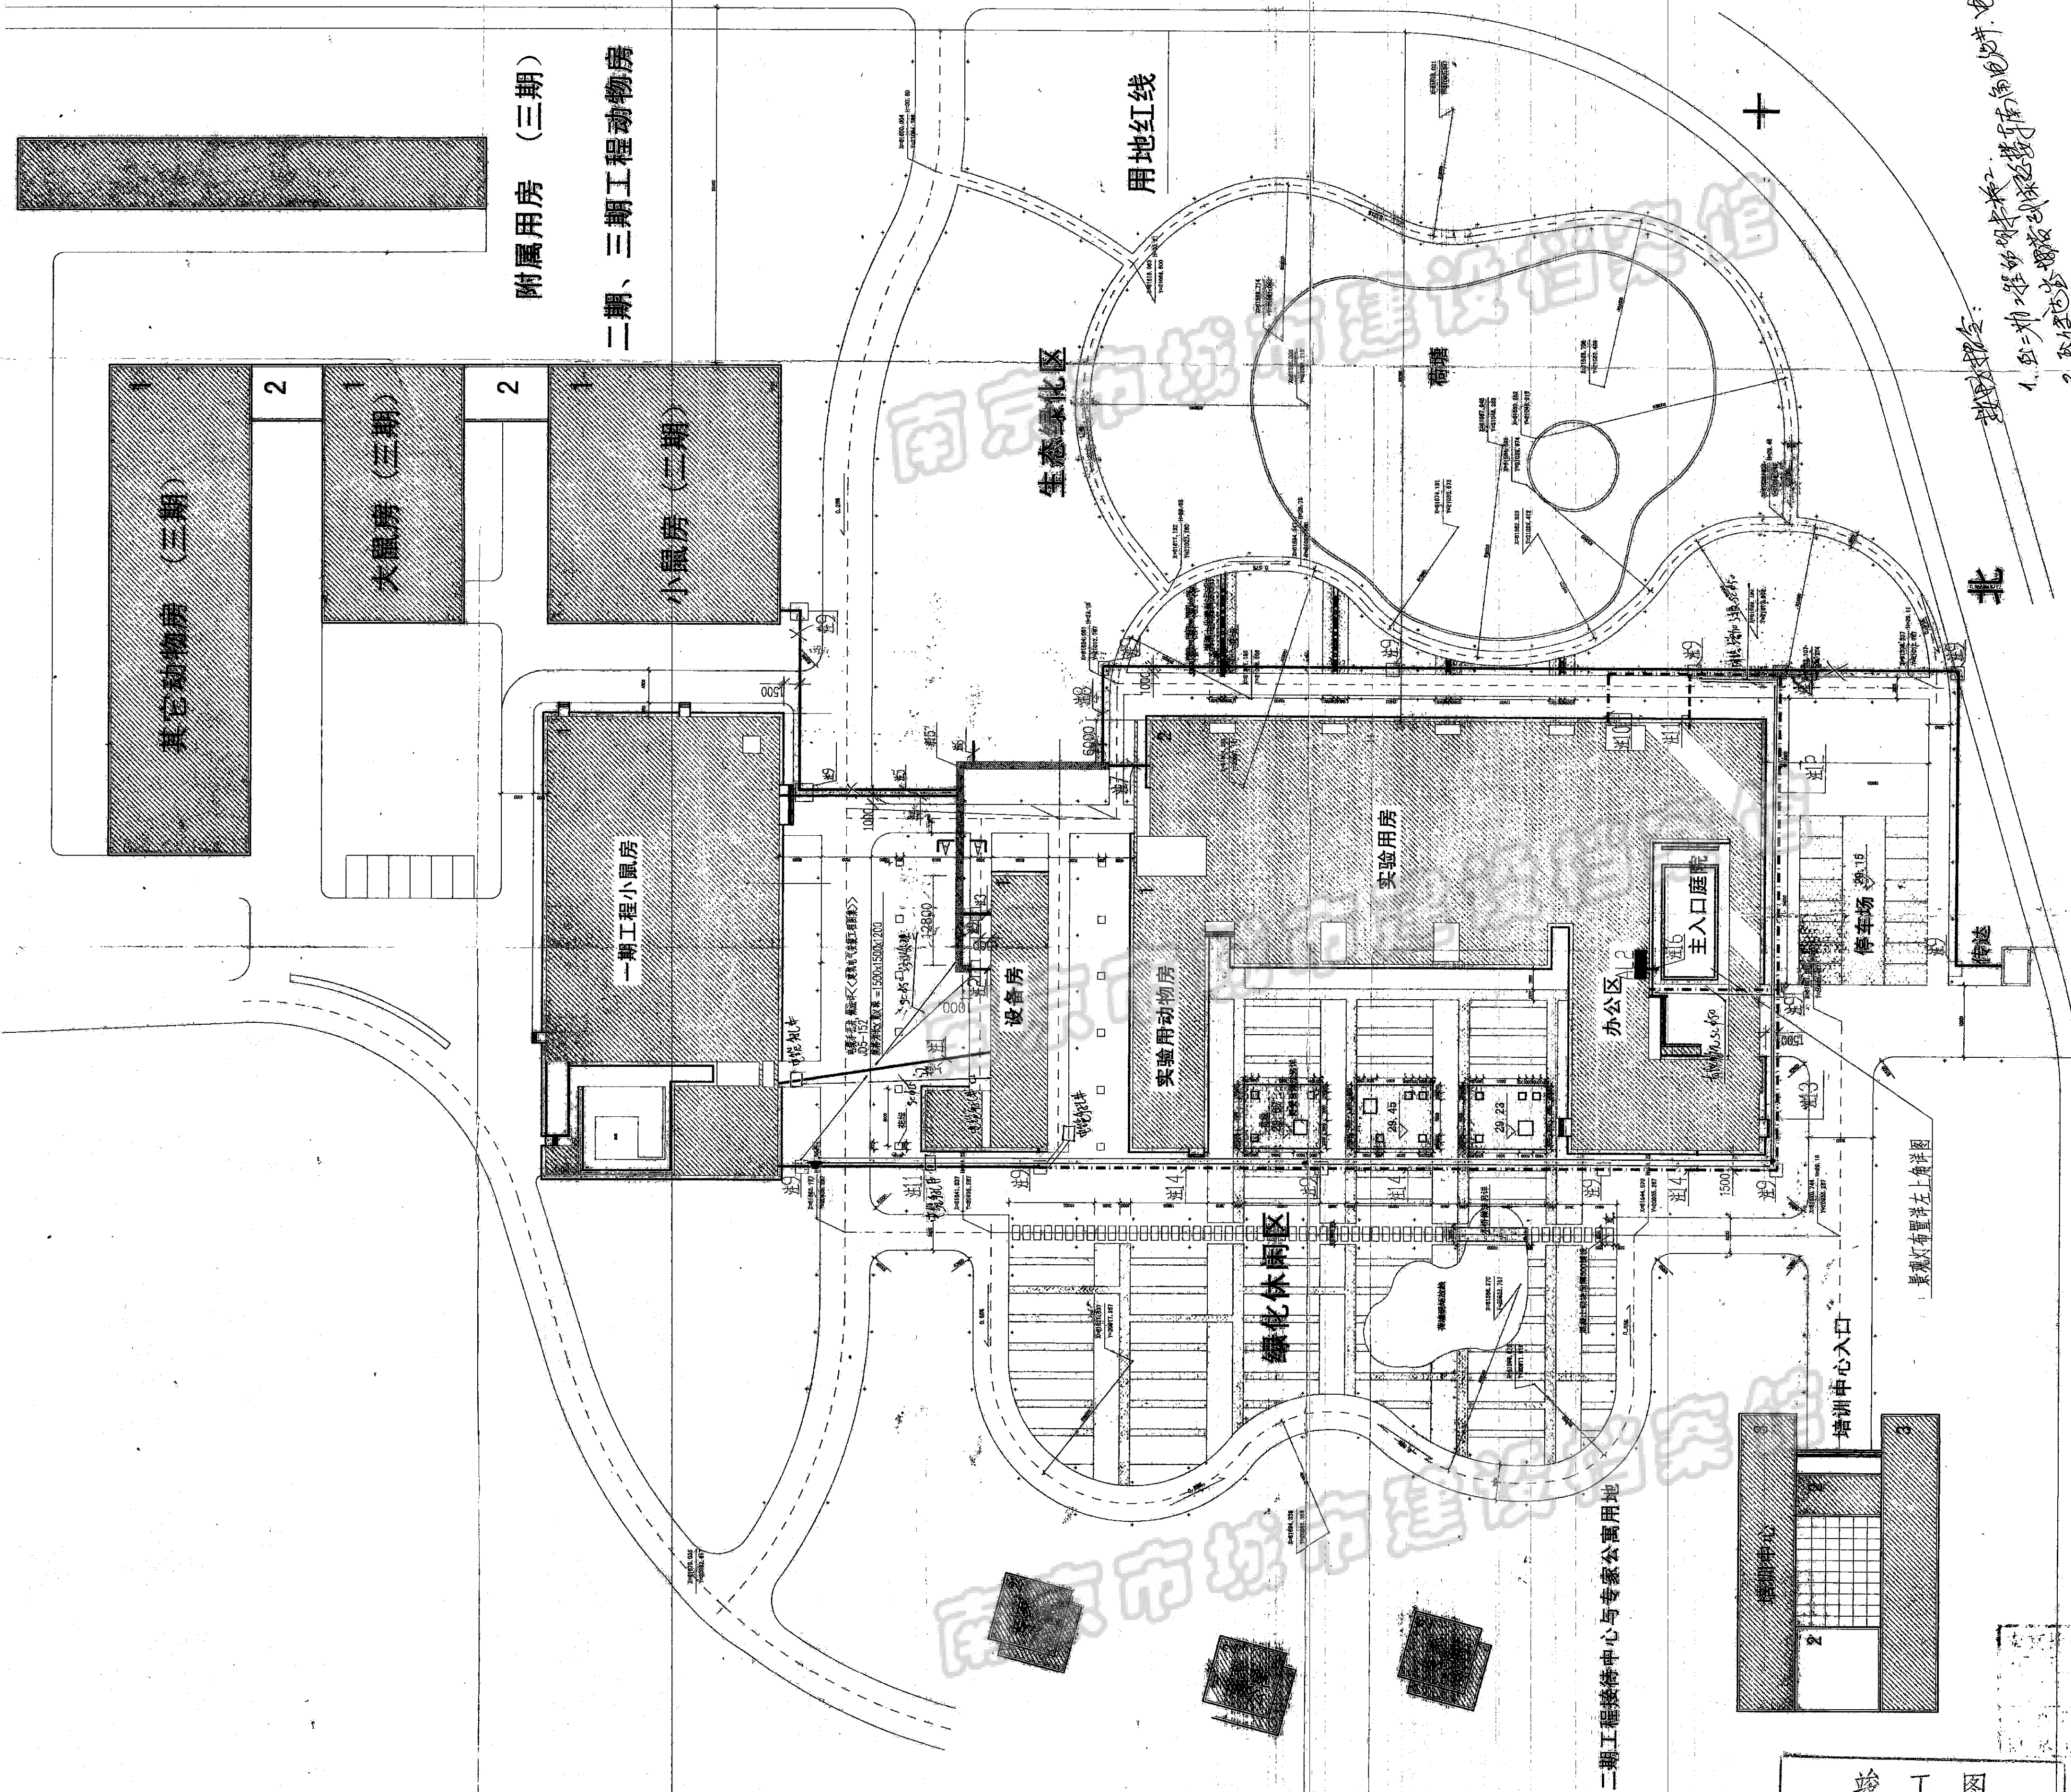

[illegible]

竣工图

施工单位	南通二建		
编制人	吴永清	审核人	黄胜
技术负责人	陈辉	编制日期	2014.6.14
监理单位	莱兰中道理公司		
总监	王成林	现场监理	王成林

 <b>南京大学建筑规划设计研究院</b>			建设单位 <b>南京大学模式动物遗传研究中心</b>	
工程名称 <b>国家遗传工程小鼠资源库</b>			工程编号 <b>2002-111</b>	
批 准		项目负责		
审 定		方案设计	<b>电力总平面布置图</b>	
核 对		设 计	图 别	电 施
校 核		专业负责	图 号	BS-02
			第 1 版共 3 张第 2 张	日 期 2002-08

[illegible]


序号	标注	内 容	起 点	终 点
8	选8	WP16 W22-KV-4x16S25D	变电站所	变电站
9	选9	电缆手井坑，规格为<电缆截面>到埋设深度=100x4x1000x1000 埋设井坑数量=100x4x1000x1000	变电站	电缆手井坑埋设处
10	选10	ZR-BV-4X1.5 SC25 FC	变电站	电缆手井坑埋设处

