



电	气	水
通	排	给
管	道	网
系	统	图

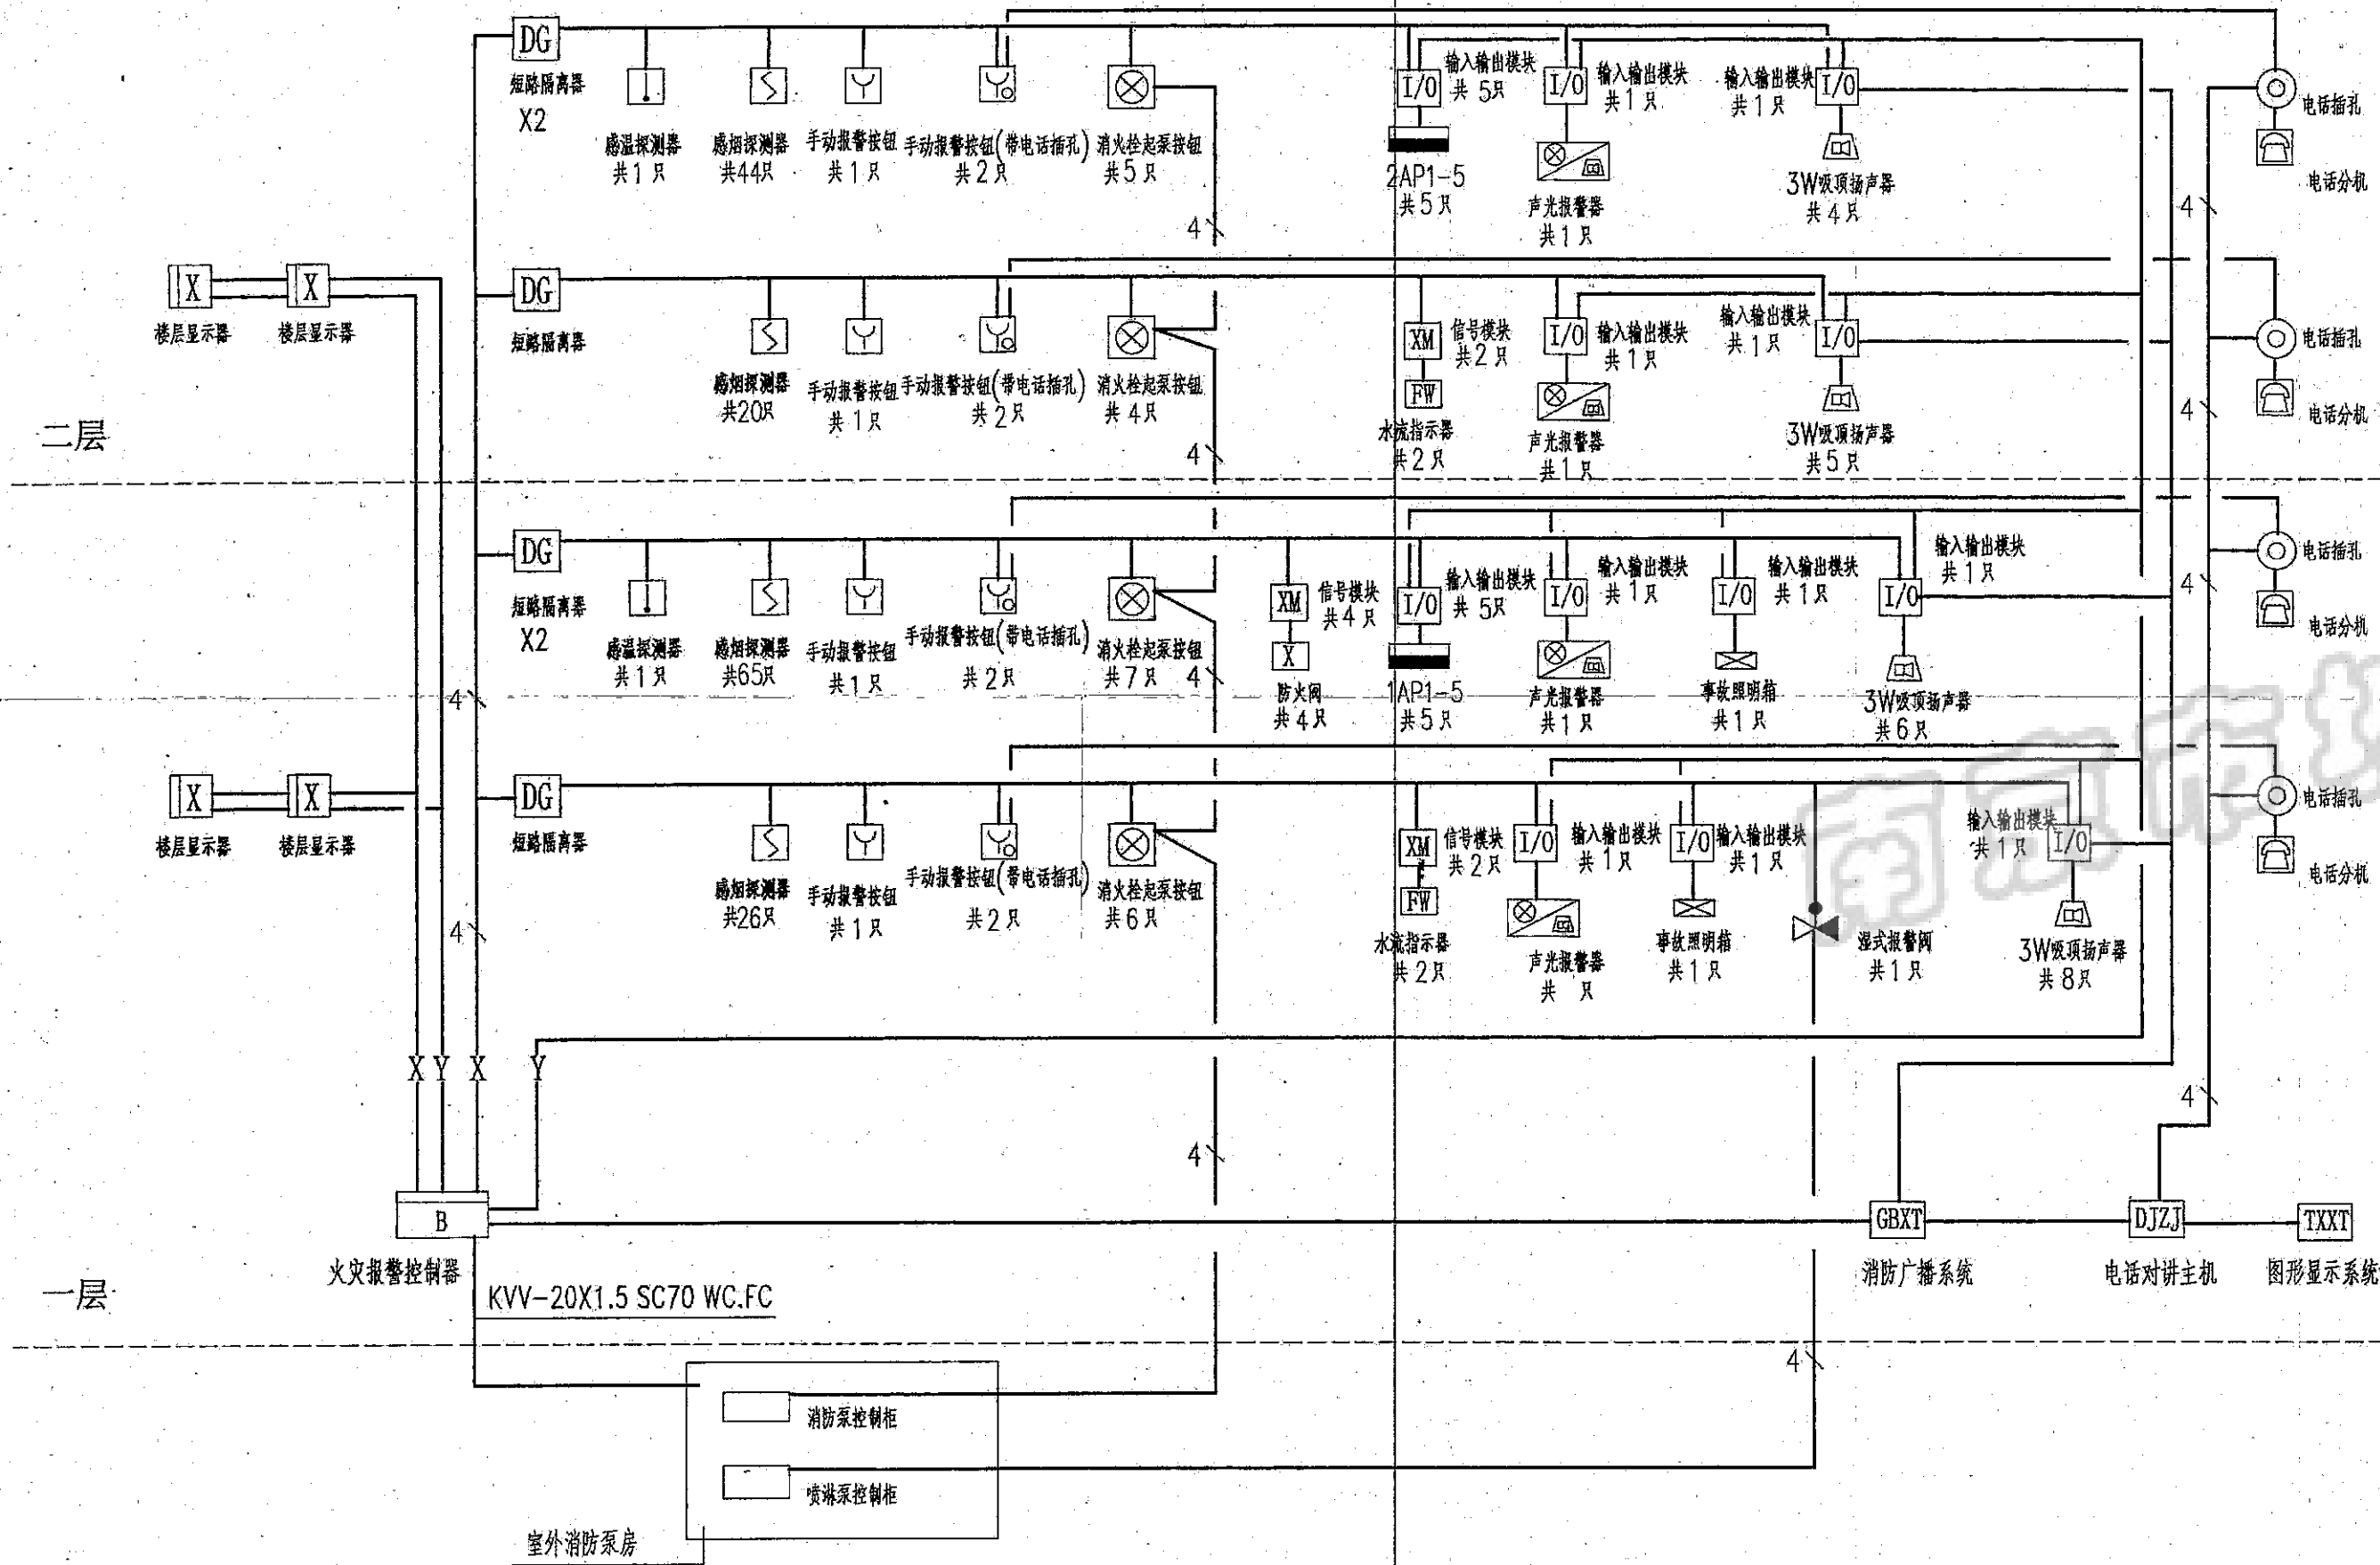


火灾报警. 消防广播. 对讲电话及联动控制系统

注:火灾自动报警系统配线如下:

报警回路线X为 ZR-RVP-2X1.5 联动电源线Y为 ZR-BV-2X2.5
消防电话线为 ZR-RVVP-2X1.5 火警广播线为 ZR-BV-2X1.5
消防按钮起泵线为ZR-BV-4X1.5 SC15 WC.FC
湿式报警阀(压力开关)起泵线为ZR-BV-4X1.5 SC15 WC.FC
系统图中未注导线根数者为两根

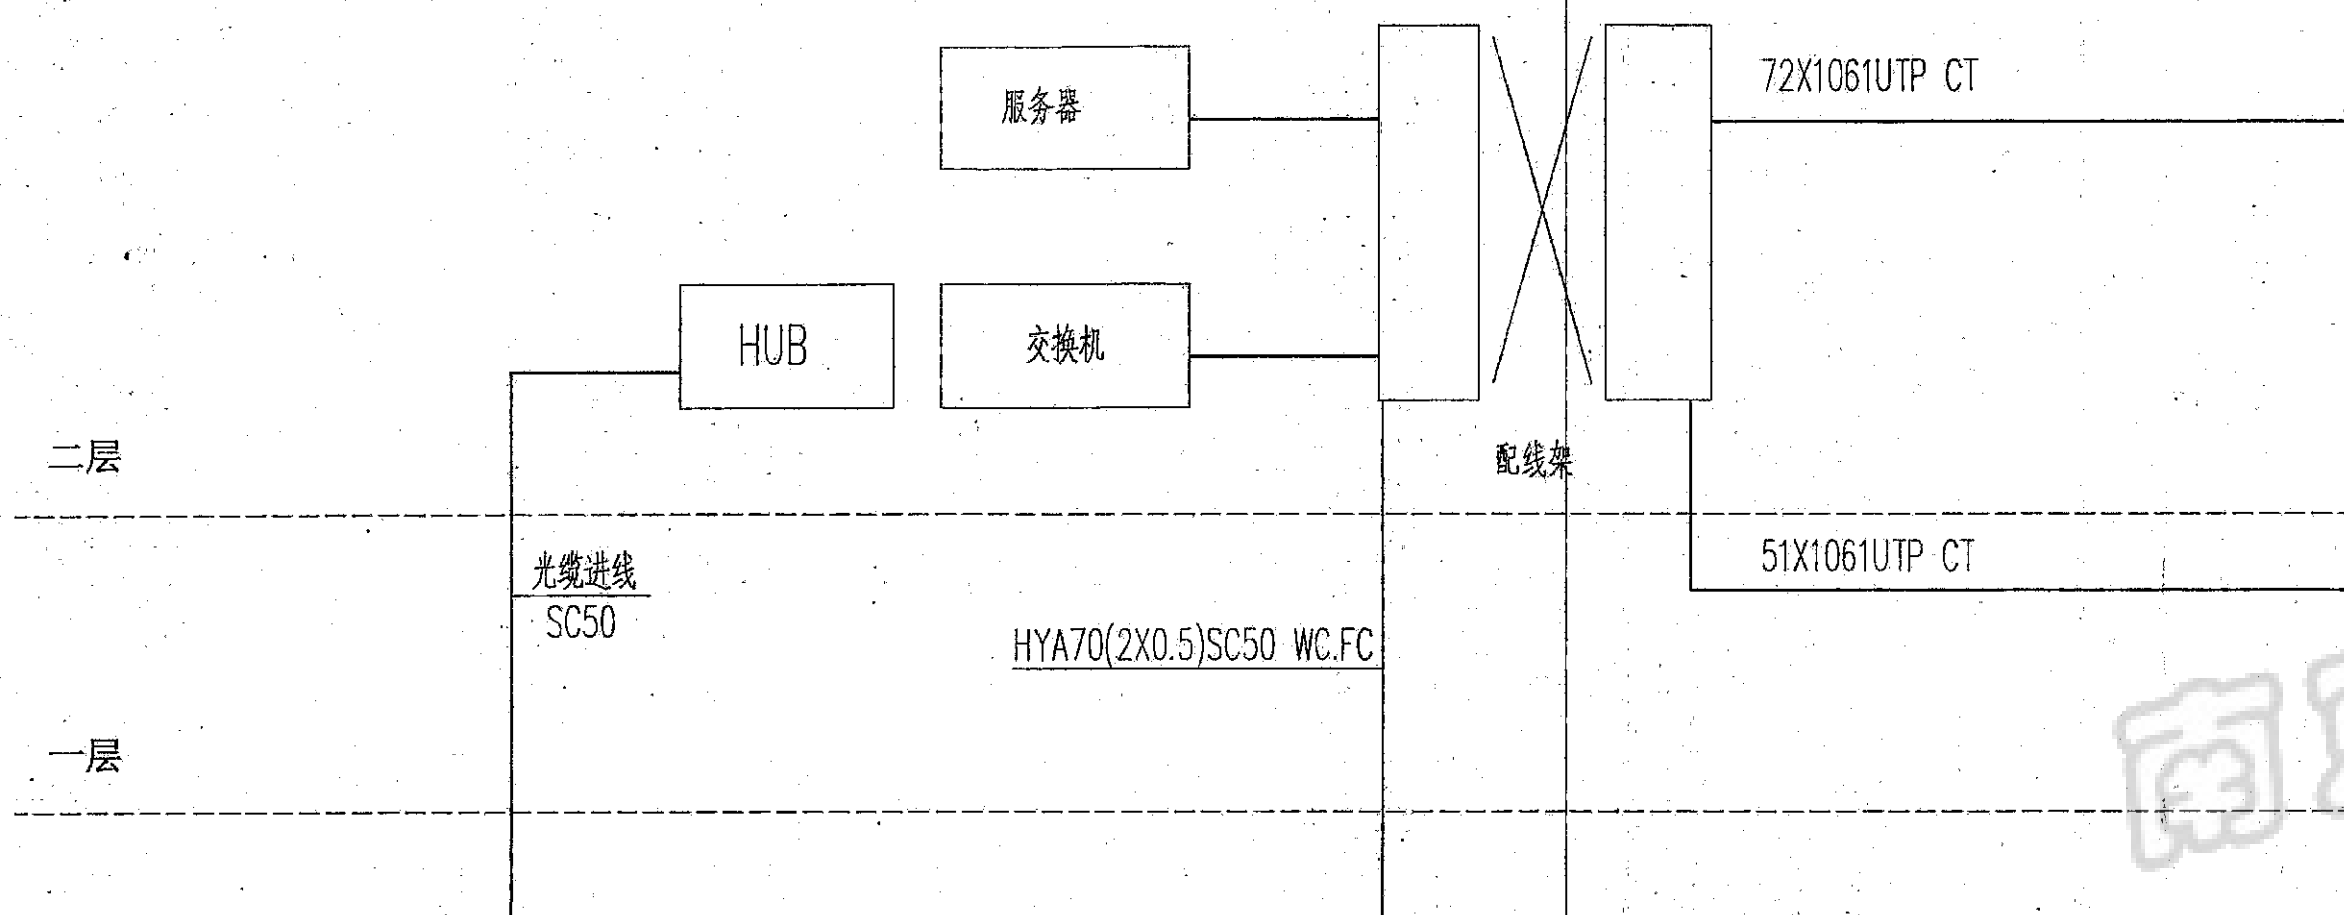

综合布线系统图

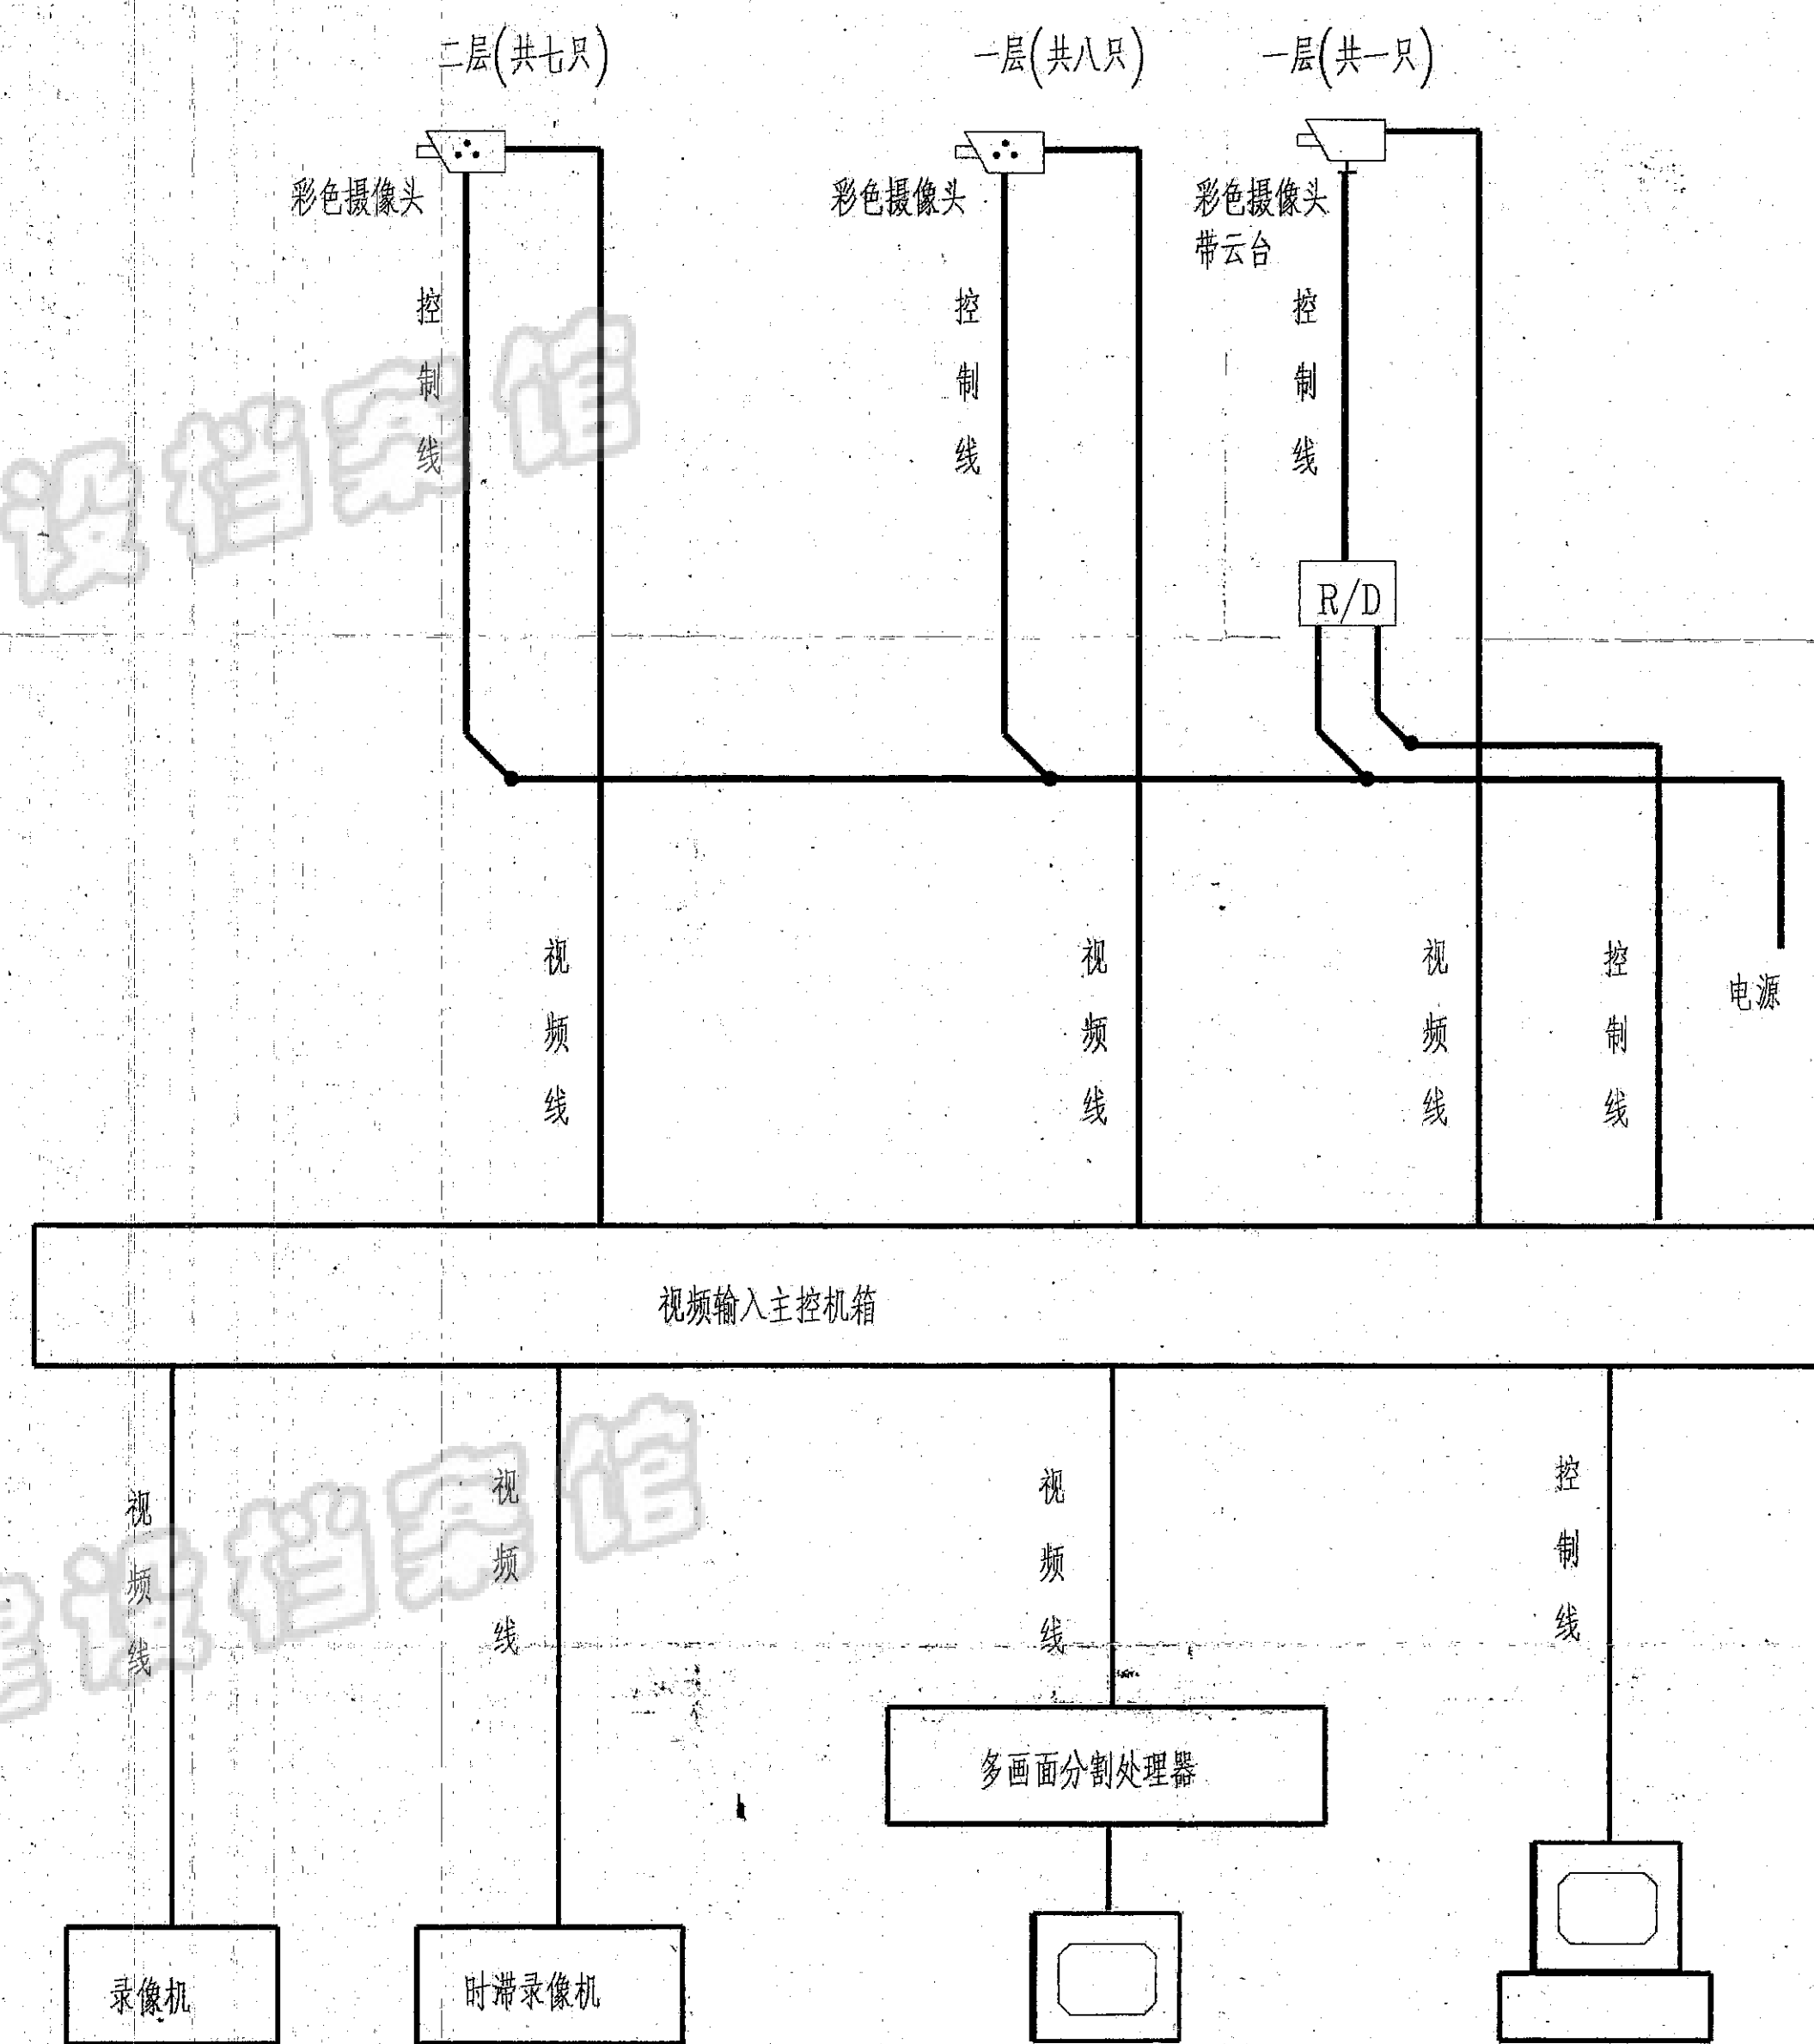

安全监控系统图

注:各摄像头对应接线及规格详见设计说明.

竣工图			
施工单位	南通二建	审核人	潘明
编制人	朱永清	编制日期	2002.10
技术负责人	张雅	编制日期	2002.10
监理单位	南京城市建设工程咨询有限公司	编制日期	2002.10
总监	金恒元	现场监理	王世华

南京城市建设工程咨询有限公司		建设单位	南京大学模式动物遗传研究中心
工程名称		工程名称	国家遗传工程小鼠资源库
第 版共 张第 张		图 别	电气
第 版共 张第 张		图 号	DS-15
第 版共 张第 张		日 期	2002.03

未盖出图章 出图无效