不得量取图纸尺寸施工，如有任何不详事宜，请在施工前与设计师会商
本图设计内容未经设计师许可不得在其它地方使用。
DO NOT SCALE ANY DRAWINGS. THIS DRAWING IS THE PROPERTY OF THE DESIGNER AND MAY NOT BE USED WITHOUT HIS PERMISSION. REPORT ANY DISCREPANCIES TO THE DESIGNER PRIOR TO PROCEEDING WITH WORK.

说明：
NOTES

竣工图			
施工单位	南京市建筑设计研究院工程承包中心		
编制人	于法宇	审核人	钱冰
技术负责人	孙宏彬	编制日期	2003.5.20
监理单位	春兰	监理公司	
		现场监理	王拥军
总监	王拥军		

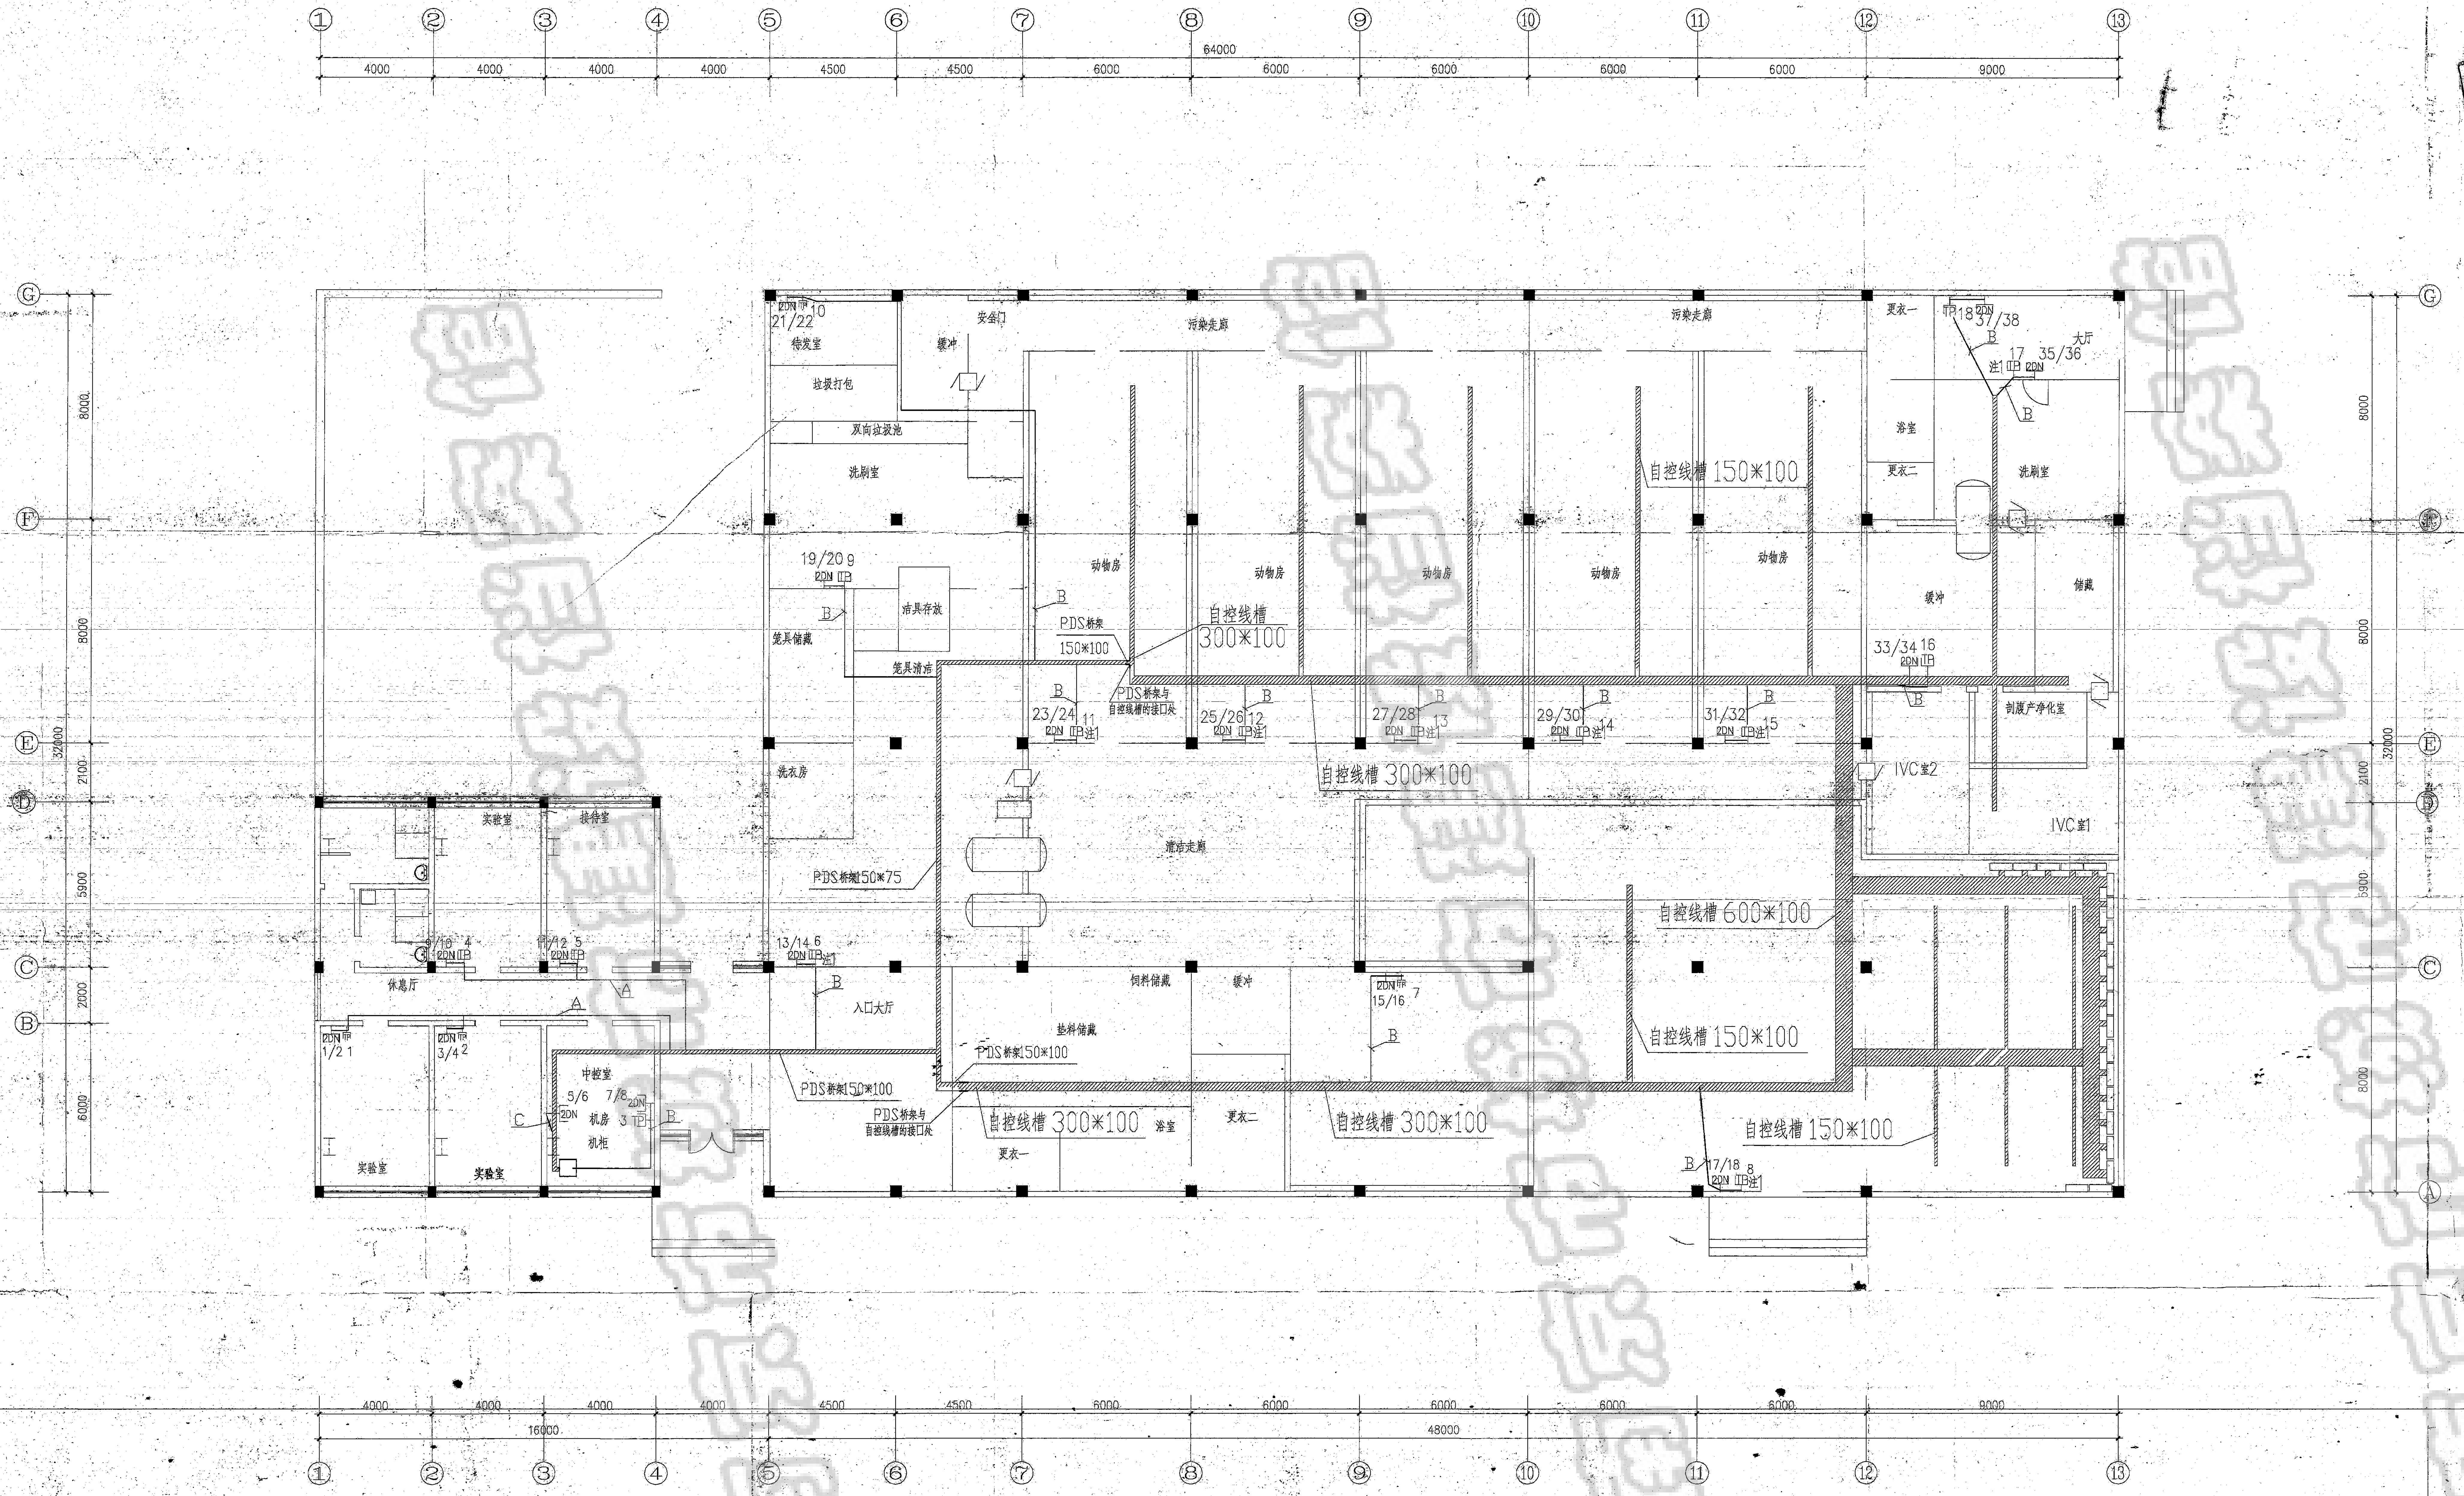

①
②
③
④
⑤
⑥
⑦
⑧
⑨
⑩
⑪
⑫
⑬
4000
4000
4000
4000
4500
4500
6000
6000
6000
6000
6000
9000
64000
16000
48000
Ⓖ
Ⓕ
Ⓔ
Ⓓ
Ⓒ
Ⓑ
Ⓐ
8000
8000
2100
5900
2000
6000
32000
待发室
拉圾打包
双向垃圾池
洗刷室
安全门
缓冲
污染走廊
动物房
洁具存放
笼具储藏
笼具清洁
洗衣房
清洁走廊
饲料储藏
垫料储藏
入口大厅
更衣一
更衣二
浴室
实验室
接待室
休息厅
中控室
机房
机柜
大厅
储藏
剖腹产净化室
IVC室1
IVC室2
PDS桥架150*100
PDS桥架150*75
PDS桥架与自控线槽的接口处
自控线槽300*100
自控线槽150*100
自控线槽600*100
A
B
C
2DN
TP
注1
21/22 10
19/20 9
23/24 11
25/26 12
27/28 13
29/30 14
31/32 15
33/34 16
37/38 18
17 35/36
17/18 8
15/16 7
13/14 6
11/12 5
9/10 4
1/2 1
3/4 2
5/6 7/8 3

动物房综合布线平面图　1：100

说明

▨ PDS桥架150*100
▨ 自控线槽宽150*100
▨ 自控线槽宽300*100
▨ 自控线槽宽600*100

1. 线槽高度以现场实际情况确定。
2. 所有信息点旁均需配置220V，50Hz 的电源。

A:6*CAT5E-TC25-WC
B:3*CAT5E-TC20-WC
C:2*CAT5E-TC20-WC

2DN　2个数据点
TP　1个语音点
TP注1　语音为电话挂机，离地1.35米安装

江苏省工程建设勘察设计出图专用章
南京市建筑设计研究院(2)
554
江苏省建设厅监制

007

注册建筑师/工程师章：
REGISTERED ARCHITECT/ENGINEER'S AFFIX

中华人民共和国　THE PEOPLE'S REPUBLIC OF CHINA
南京市建筑设计研究院
NANJING ARCHITECTURAL DESIGN & RESEARCH INSTITUTE

建设单位 CLIENT	南京大学模式动物遗传研究中心		
项目名称 PROJECT TITLE	国家遗传工程小鼠资源库		
设计编号 PROJECT NUMBER		分项号 SUB-DIVISION	
	(实名) (NAME TYPED)	(签名) (SIGNATURE)	(日期) (DATE)
批准 APPROVED	汪凯	汪凯	2003.5.20
审定 EXAMINED			
审核 AUDITED	管清宝		2003.5.20
项目负责 PROJECT MANAGER	杨志斌	杨志斌	2003.5.20
专业负责 DISCIPLINE CHARGE	孙宏彬	孙宏彬	2003.5.20
校对 CHECKED	殷小石	殷小石	2003.5.20
设计 DESIGNED	钱冰	钱冰	2003.5.20
绘制 DRAWN	钱冰	钱冰	2003.5.20
方案 PLAN PROVIDED			

图纸会签
DISCIPLINE JOINTLY SIGNED BY

(专业) (DISCIPLINE)	(实名) (NAME TYPED)	(签名) (SIGNATURE)	(日期) (DATE)
建筑 ARCHITECTURE			
结构 STRUCTURE			
给排水 WATER & WASTE WATER			
暖通 HVAC			
电气 ELECTRIC			

图名：
DRAWING:

动物房综合布线平面图

图号 DRAWING NUMBER	图档号 FILE NUMBER	日期 DATE
弱电—06		2003.05.20

单位地址 ADDRESS　中华人民共和国　南京市中山南路 189号
189 SOUTH ZHONGSHAN ROAD, NANJING, PRC

南京市城市建设档案馆