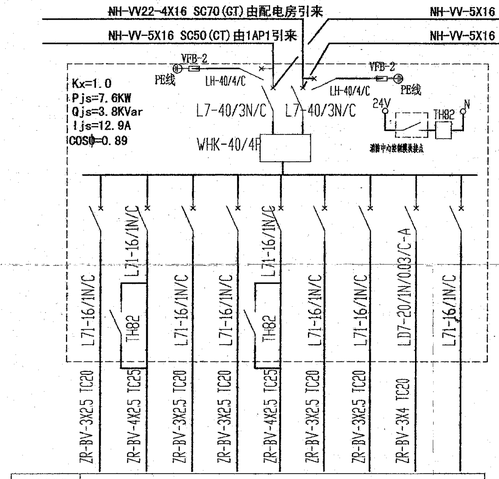

配电箱编号	1AE3								
出线回路号	WEL1	WEL2	WEL3	WEL4	WEL5	WEL6	WEL7	WEL8	WEL9
容量(W)	800	640	1520	1440	264	180	480	1500	500
电流(A)	3.8	3.2	7.8	7.3	1.3	0.9	2.7	8.0	2.7
相别	L1	L2	L3	L1	L2	L3	L1	L2	L3
用途	照明	照明	照明	照明	照明	疏散照明	风机盘管	插座箱(AX1)	预留

1AE3配电系统图

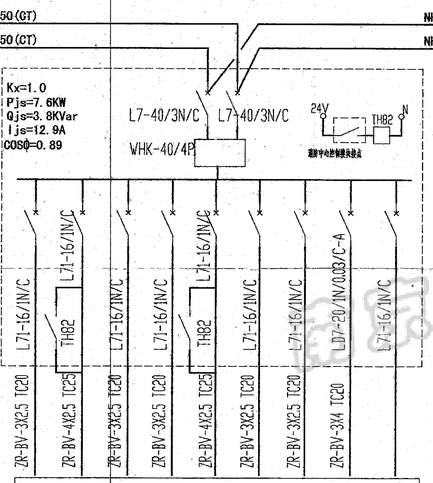

配电箱编号	2AE1								
出线回路号	WEL1	WEL2	WEL3	WEL4	WEL5	WEL6	WEL7	WEL8	WEL9
容量(W)	800	640	1520	1440	264	180	480	1500	500
电流(A)	3.8	3.2	7.8	7.3	1.3	0.9	2.7	8.0	2.7
相别	L1	L2	L3	L1	L2	L3	L1	L2	L3
用途	照明	照明	照明	照明	照明	疏散照明	风机盘管	插座箱(AX1)	预留

2AE1配电系统图

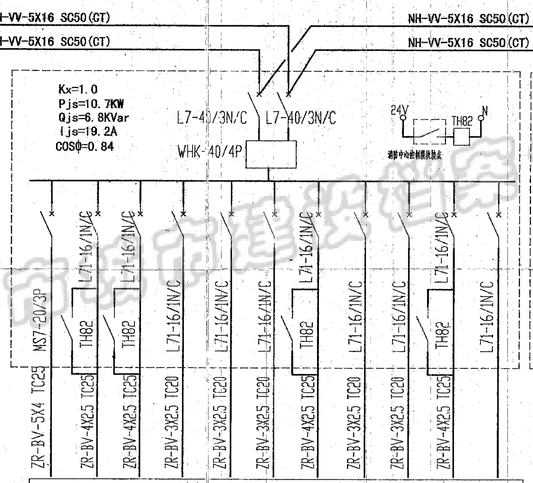

配电箱编号	1AE2										
出线回路号	WEL1	WEL2	WEL3	WEL4	WEL5	WEL6	WEL7	WEL8	WEL9	WEL10	WEL11
容量(W)	5500	600	396	480	160	840	396	600	140	600	500
电流(A)	10.4	2.8	2.0	2.4	0.8	4.8	2.0	3.4	0.7	2.2	2.7
相别	L123	L1	L2	L3	L1	L2	L3	L1	L2	L3	L2
用途	AKS电源	照明	照明	照明	照明	风机盘管	照明	风机盘管	疏散照明	照明	预留

1AE2配电系统图

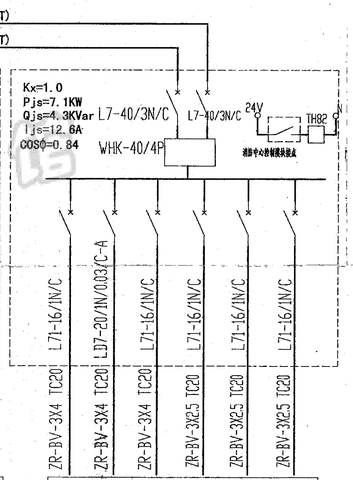

配电箱编号	1AE1					
出线回路号	WEL1	WEL2	WEL3	WEL4	WEL5	WEL6
容量(W)	1500	1500	1500	580	1000	1000
电流(A)	8.0	8.0	8.0	3.0	5.3	5.3
相别	L1	L2	L3	L1	L2	L3
用途	插座箱(AX1) 消防紧急用电	插座箱(AX1)	插座 消防紧急用电	照明	预留	预留

1AE1配电系统图

注:AE.S为管道泵控制箱,下沿距地1.40m明装,箱体元件由厂家配套

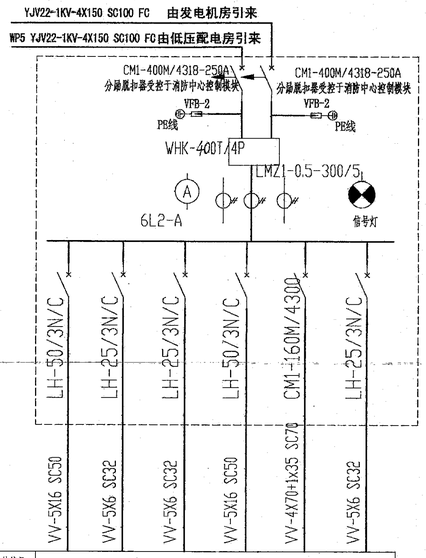

配电箱编号	1AP5					
箱内回路号	WL1	WL2	WL3	WL4	WL5	WL6
出线回路号	WP126	WP127	WP128	WP129	WP130	WP131
容量(W)	15910	4900	4900	19400	60500	6200
电流(A)	28.3	9.3	9.3	39.2	122.2	12.9
相别	L123	L123	L123	L123	L123	L123
用途	1AL26电源	1AL27电源	1AL28电源	1AL2电源	1AL电源	AP7电源

1AP5配电系统图

注1:由桥架出线皆采用金属软管，规格与SC管相同
注2:1A1,1A2空调机组控制箱由厂家配套.

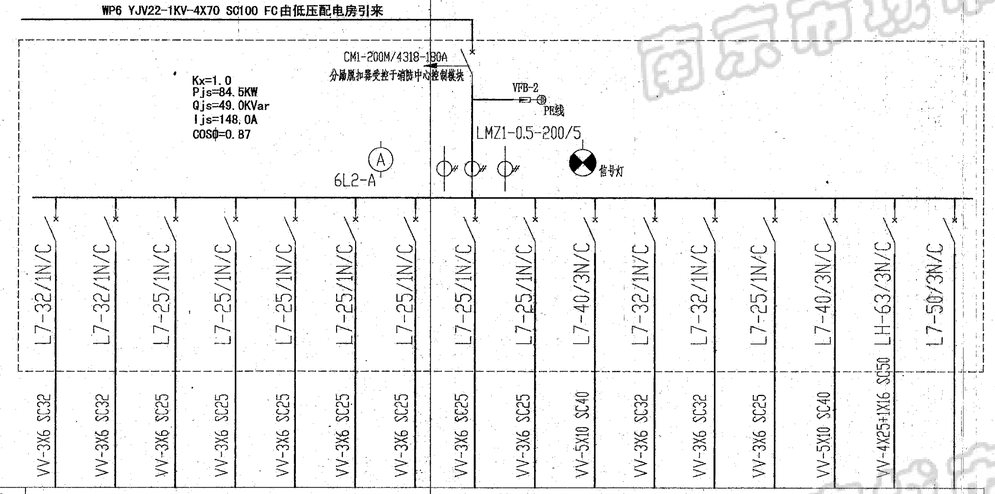

配电箱编号	2AP1															
箱内回路号	WL1	WL2	WL3	WL4	WL5	WL6	WL7	WL8	WL9	WL10	WL11	WL12	WL13	WL14	WL15	WL16
出线回路号	WP201	WP202	WP203	WP204	WP205	WP206	WP207	WP208	WP209	WP210	WP211	WP213	WP217	WP218	WP219	
容量(W)	3820	3820	1640	1640	1640	1640	1640	1640	1640	8340	1640	1640	1640	6360	30760	15000
电流(A)	20.2	20.2	8.7	8.7	8.7	8.7	8.7	8.7	8.7	13.3	8.7	8.7	8.7	11.1	54.8	26.7
相别	L1	L2	L3	L1	L2	L3	L1	L2	L3	L123	L1	L2	L3	L123	L123	L123
用途	2AL1电源	2AL2电源	2AL3电源	2AL4电源	2AL5电源	2AL6电源	2AL7电源	2AL8 电源	2AL9 电源	2AL10电源	2AL11 电源	2AL13电源	2AL17电源	2AL18电源	2AL19电源	预留

2AP1配电系统图

注:由桥架出线皆采用金属软管，规格与SC管相同

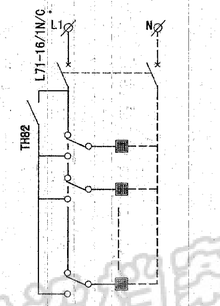

走道应急照明接线图

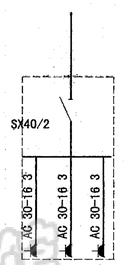

AX1配电系统图

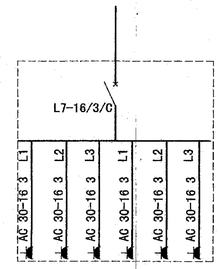

AX2配电系统图

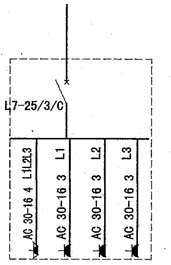

AX3配电系统图

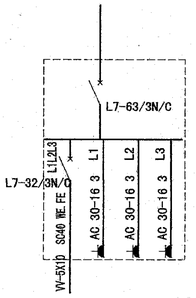

AX4配电系统图

注1:AC 30-16 3为单相三眼扁圆两用导轨式插座
注2:AC 30-16 4为三相四眼导轨式插座

竣工图

施工单位	南通二建		
编制人	吴永清	审核人	黄胜
技术负责人	陈耀	编制日期	02.9.6
监理单位	善兴空调科公司		
总监	现场监理		

南京大学建筑规划设计研究院			建设单位	南京大学模式动物遗传研究中心	
			工程名称	国家遗传工程小鼠资源库	
批准		项目负责	1AE1-3,2AE1配电系统图 走道应急照明接线图 1AP5,2AP配电系统图 AX1-4配电系统图	工程编号	2002-111
审定		方案设计		图别	电修
审核		设计		图号	DX-3/5
校核		专业负责	第2版共 张第 张	日期	2002-09

未盖出图章 出图无效

南京市城市建设档案馆